


\\XFREF: P. 135493549244...Rådhusstorg...\_Umeå\15\_Arbeitsmaterial CAD\FULU\LA\16-1-10-11-16\_BYGGLOV.dwg

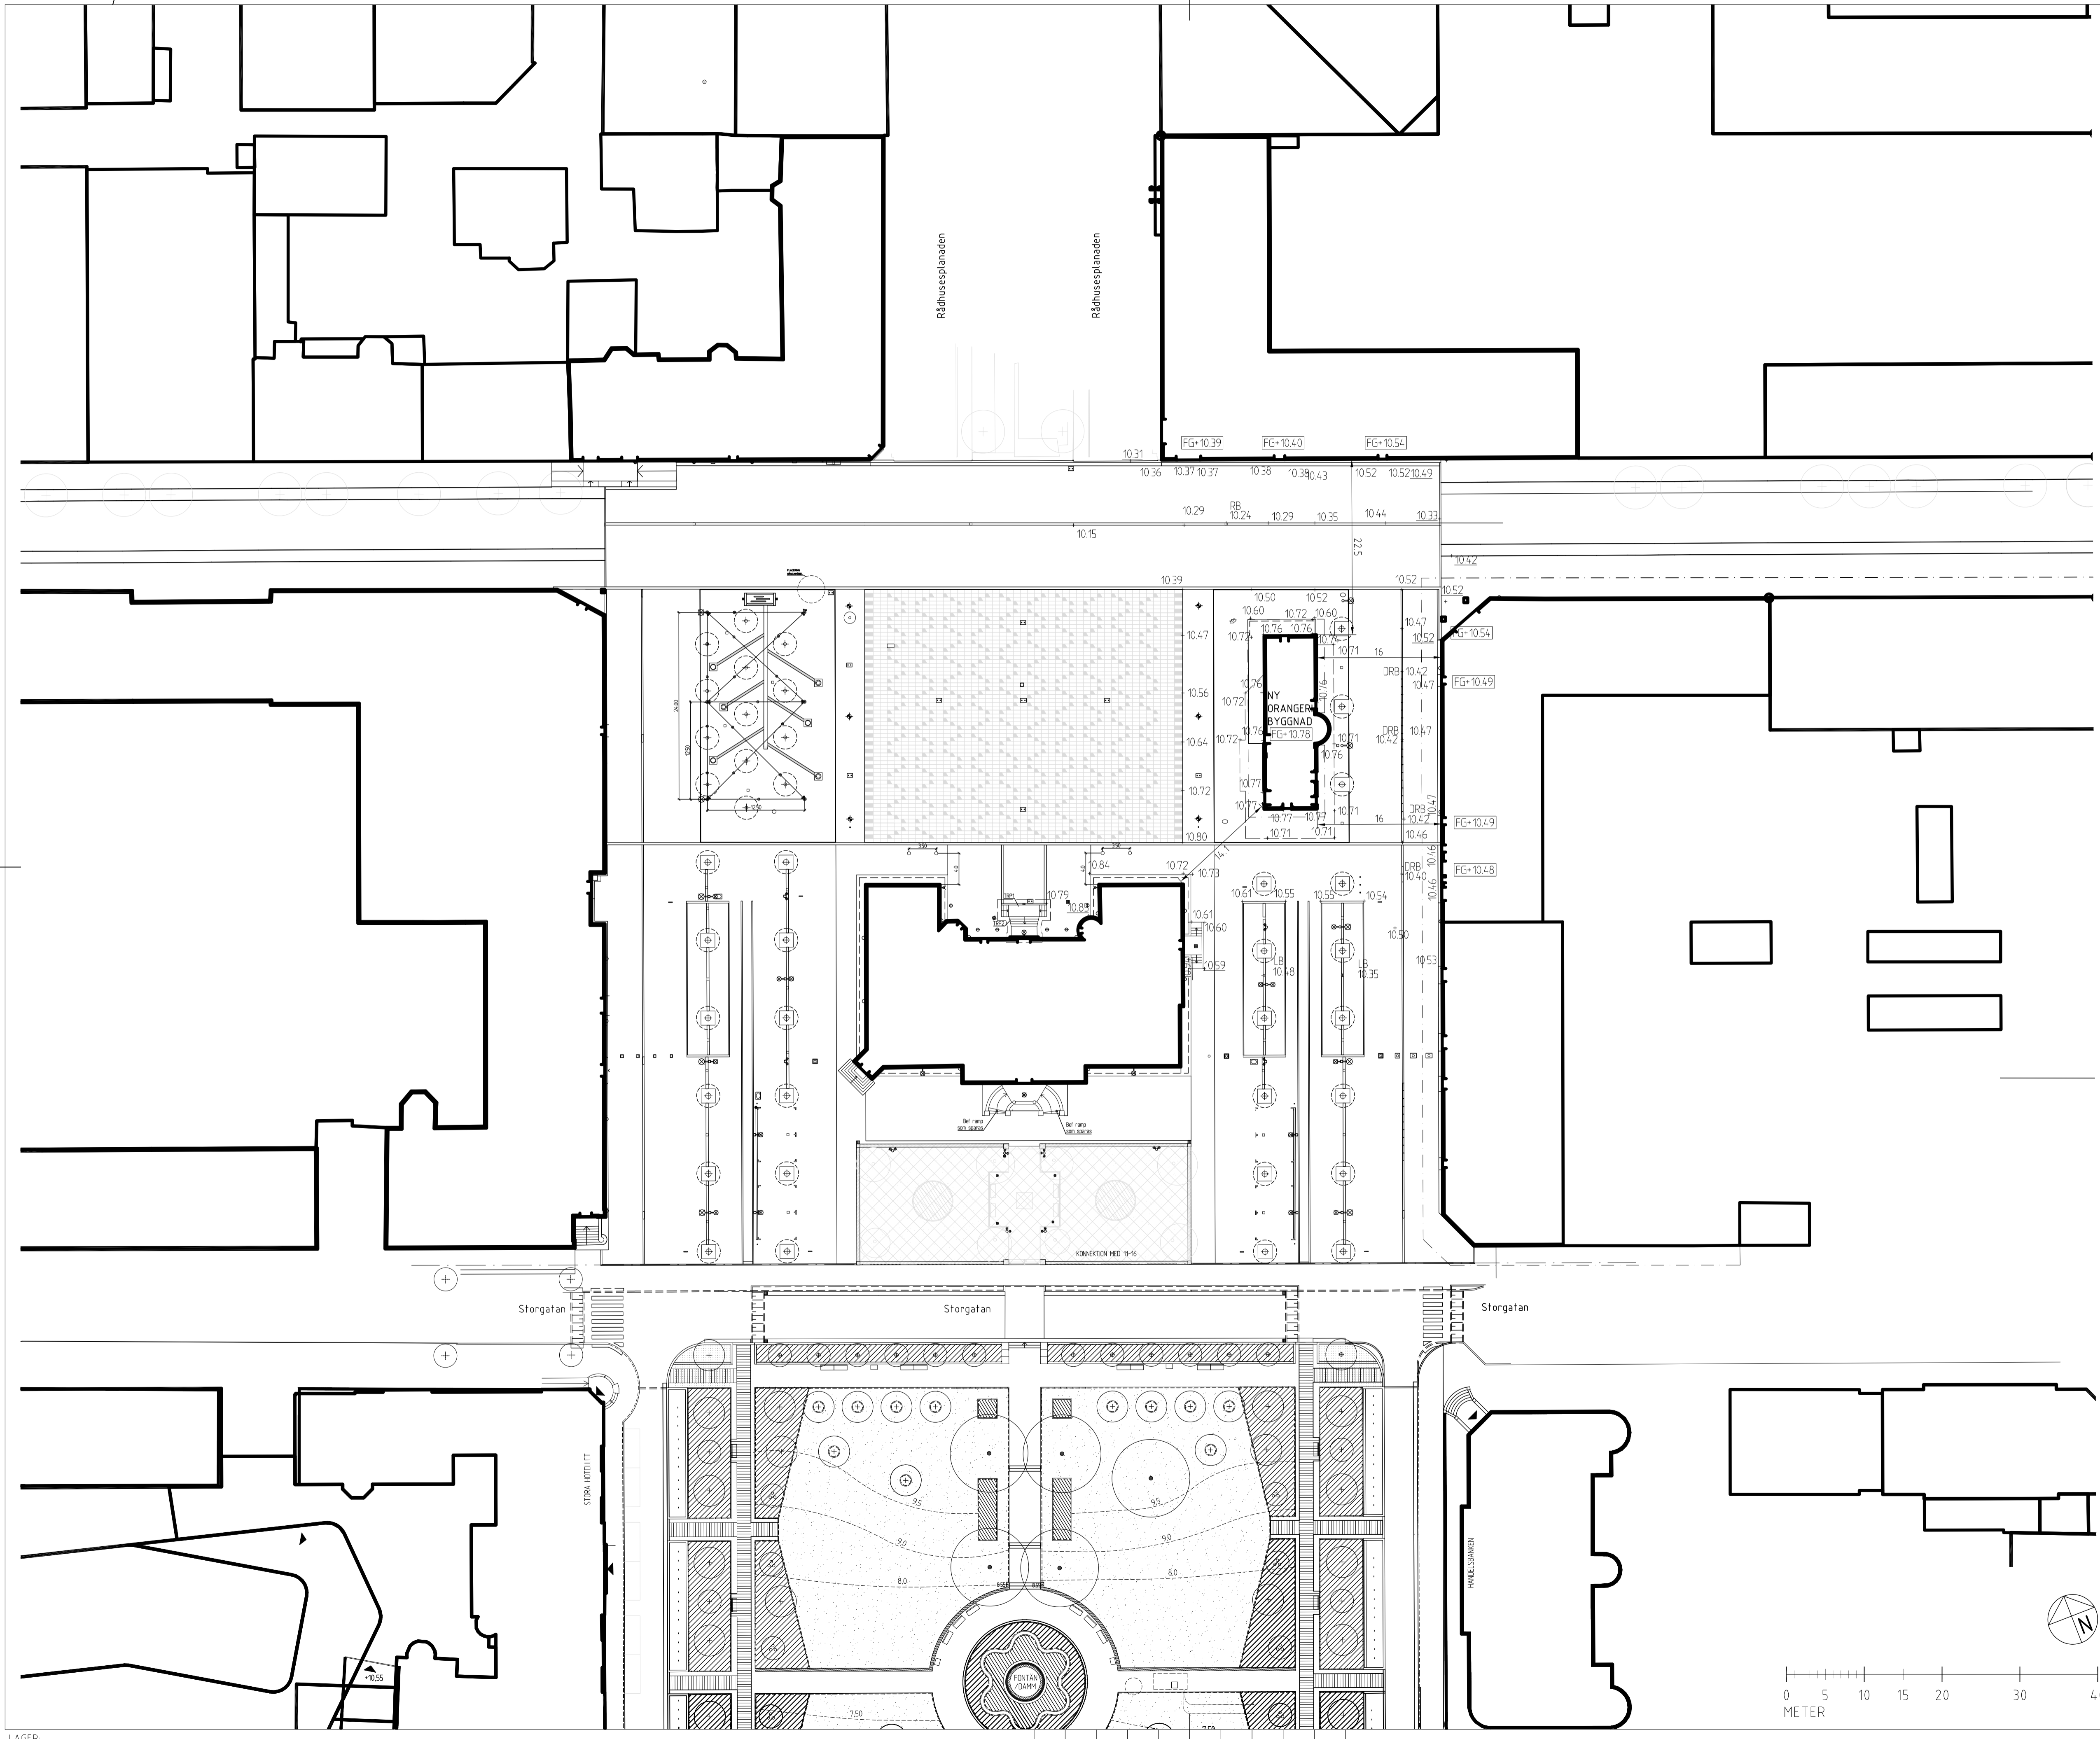


### FÖRKLARINGAR

- FG+10.49 FÄRDIG GOLVHÖJD
- +10.60 NY MARKHÖJD
- +10.60 BEFINTLIG MARKHÖJD SOM BEHÅLLS
- 16 AVSTÅNDSMARKERING (m)

### FÖRESKRIFTER

KOORDINATSYSTEM 992015  
HÖJDSYSTEM RH2000

BET	ANT	ÄNDRINGEN AVSER	SIGN	DATUM
<b>RELATIONSHANDLING</b>				
<b>RÅDHUSTORGET UMEÅ ORANGERIET</b>				
SWECO Architects AB Eggwellsplan 22, Box 34044, 100 26 Stockholm Telefon 08-695 60 00 Orgnr: 556973-0606, Stockholm www.sweco.se		 		
UPPDRAG NR	RITAD AV	HANDLÄGGARE		
DATUM	ANSVARIG			
2020-04-22	T. ANDERSSON	T. PHERSSON	F. SCHÖNFELDT	
<b>SITUATIONSPLAN ORANGERIET</b>				
SKALA	NUMMER	I BET		
1:400 1:800	L-01.1-01			

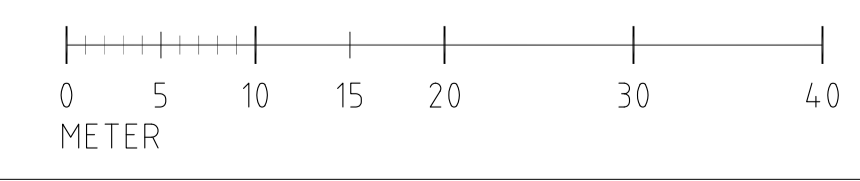

LAGER

\\XFREF: P. 135493549244...Rådhusstorg...\_Umeå\15\_Arbeitsmaterial CAD\FULU\LA\16-1-10-11-16\_BYGGLOV.dwg